المرفق (أ)

مبنى آل مكتوم - الطابق الأرضي

مخطط مطبخ ومطعم الجامعة الرئيسي

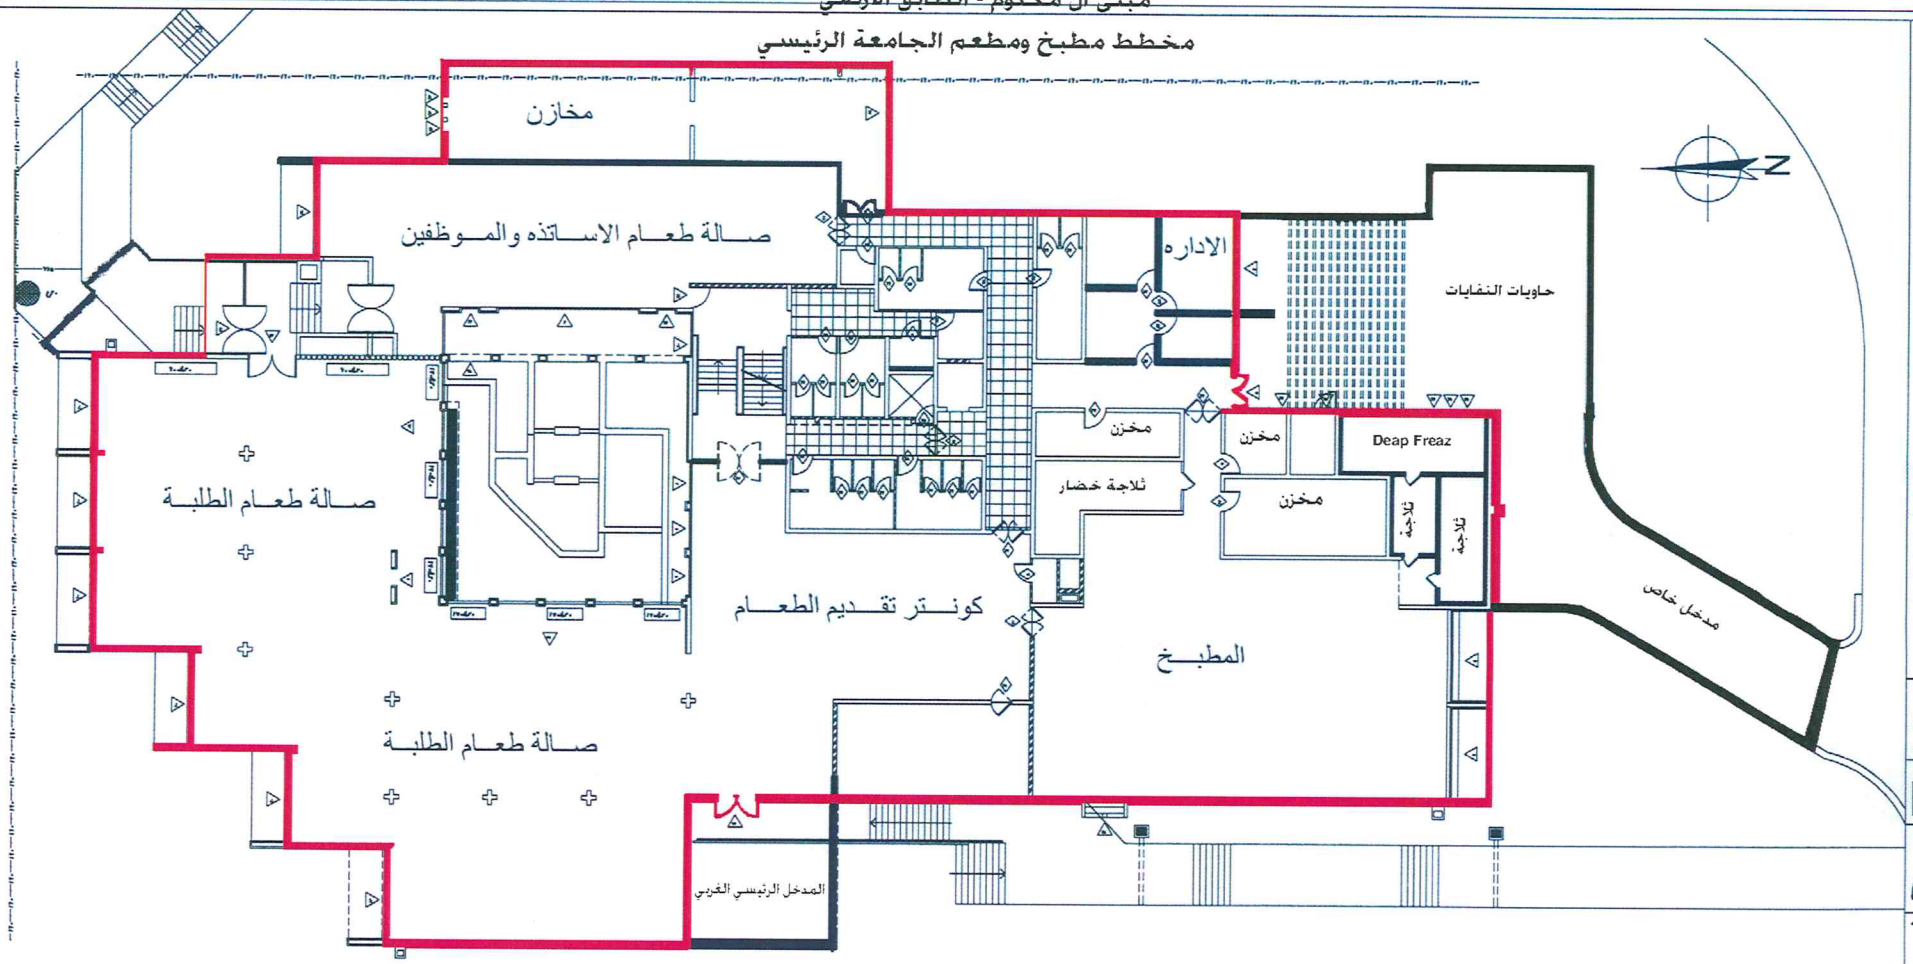

المساحة 2050 متر مربع

BIRZEIT UNIVERS

KHATIB & ALA

AL-MAKTOUM BUILDI

AS-BUILT DRAWINI